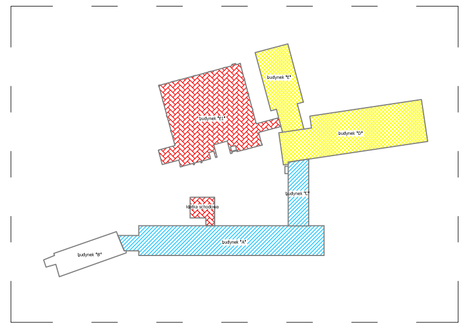

Rzut Piętra III

Plan kondygnacji zauktualizowany
na bazie planów z "Domu z klasą"
Plany aktualizowane na potrzeby
PHT Supon sp. z o.o. Kielce
do dokumentacji powykonawczej
instalacji SSP i DSO
listopad - 2016

Budynek D-E

Dom z klasą
projekty budowlane
25-512 Kielce
ul. Warszawska 21/20

Obiekt:	komplex budynków szpitalnych			
Adres:	Czerwona Góra 10 gm. Chęciny			
Tytuł rysunku:	Rzut Piętra III - obwód C-D-E			
Stadium:	Projekt budowlany			Podpis
Projektował:	Jarosław Fąfara		KL 189/90	
Opracował:	Mahmoud Ghanian			
Sprawdził:				
1:100	Data: 10-2015	Specjalność	Nr uprawnień	Nr rysunku: 112
				Strona:

UWAGA: Niniejsza dokumentacja ani żadna jej część nie może być powielana ani rozpowszechniana za pomocą urządzeń elektronicznych, mechanicznych, kopiujących, nagrywających i innych bez pisemnej zgody posiadacza praw autorskich "Dom z klasą"