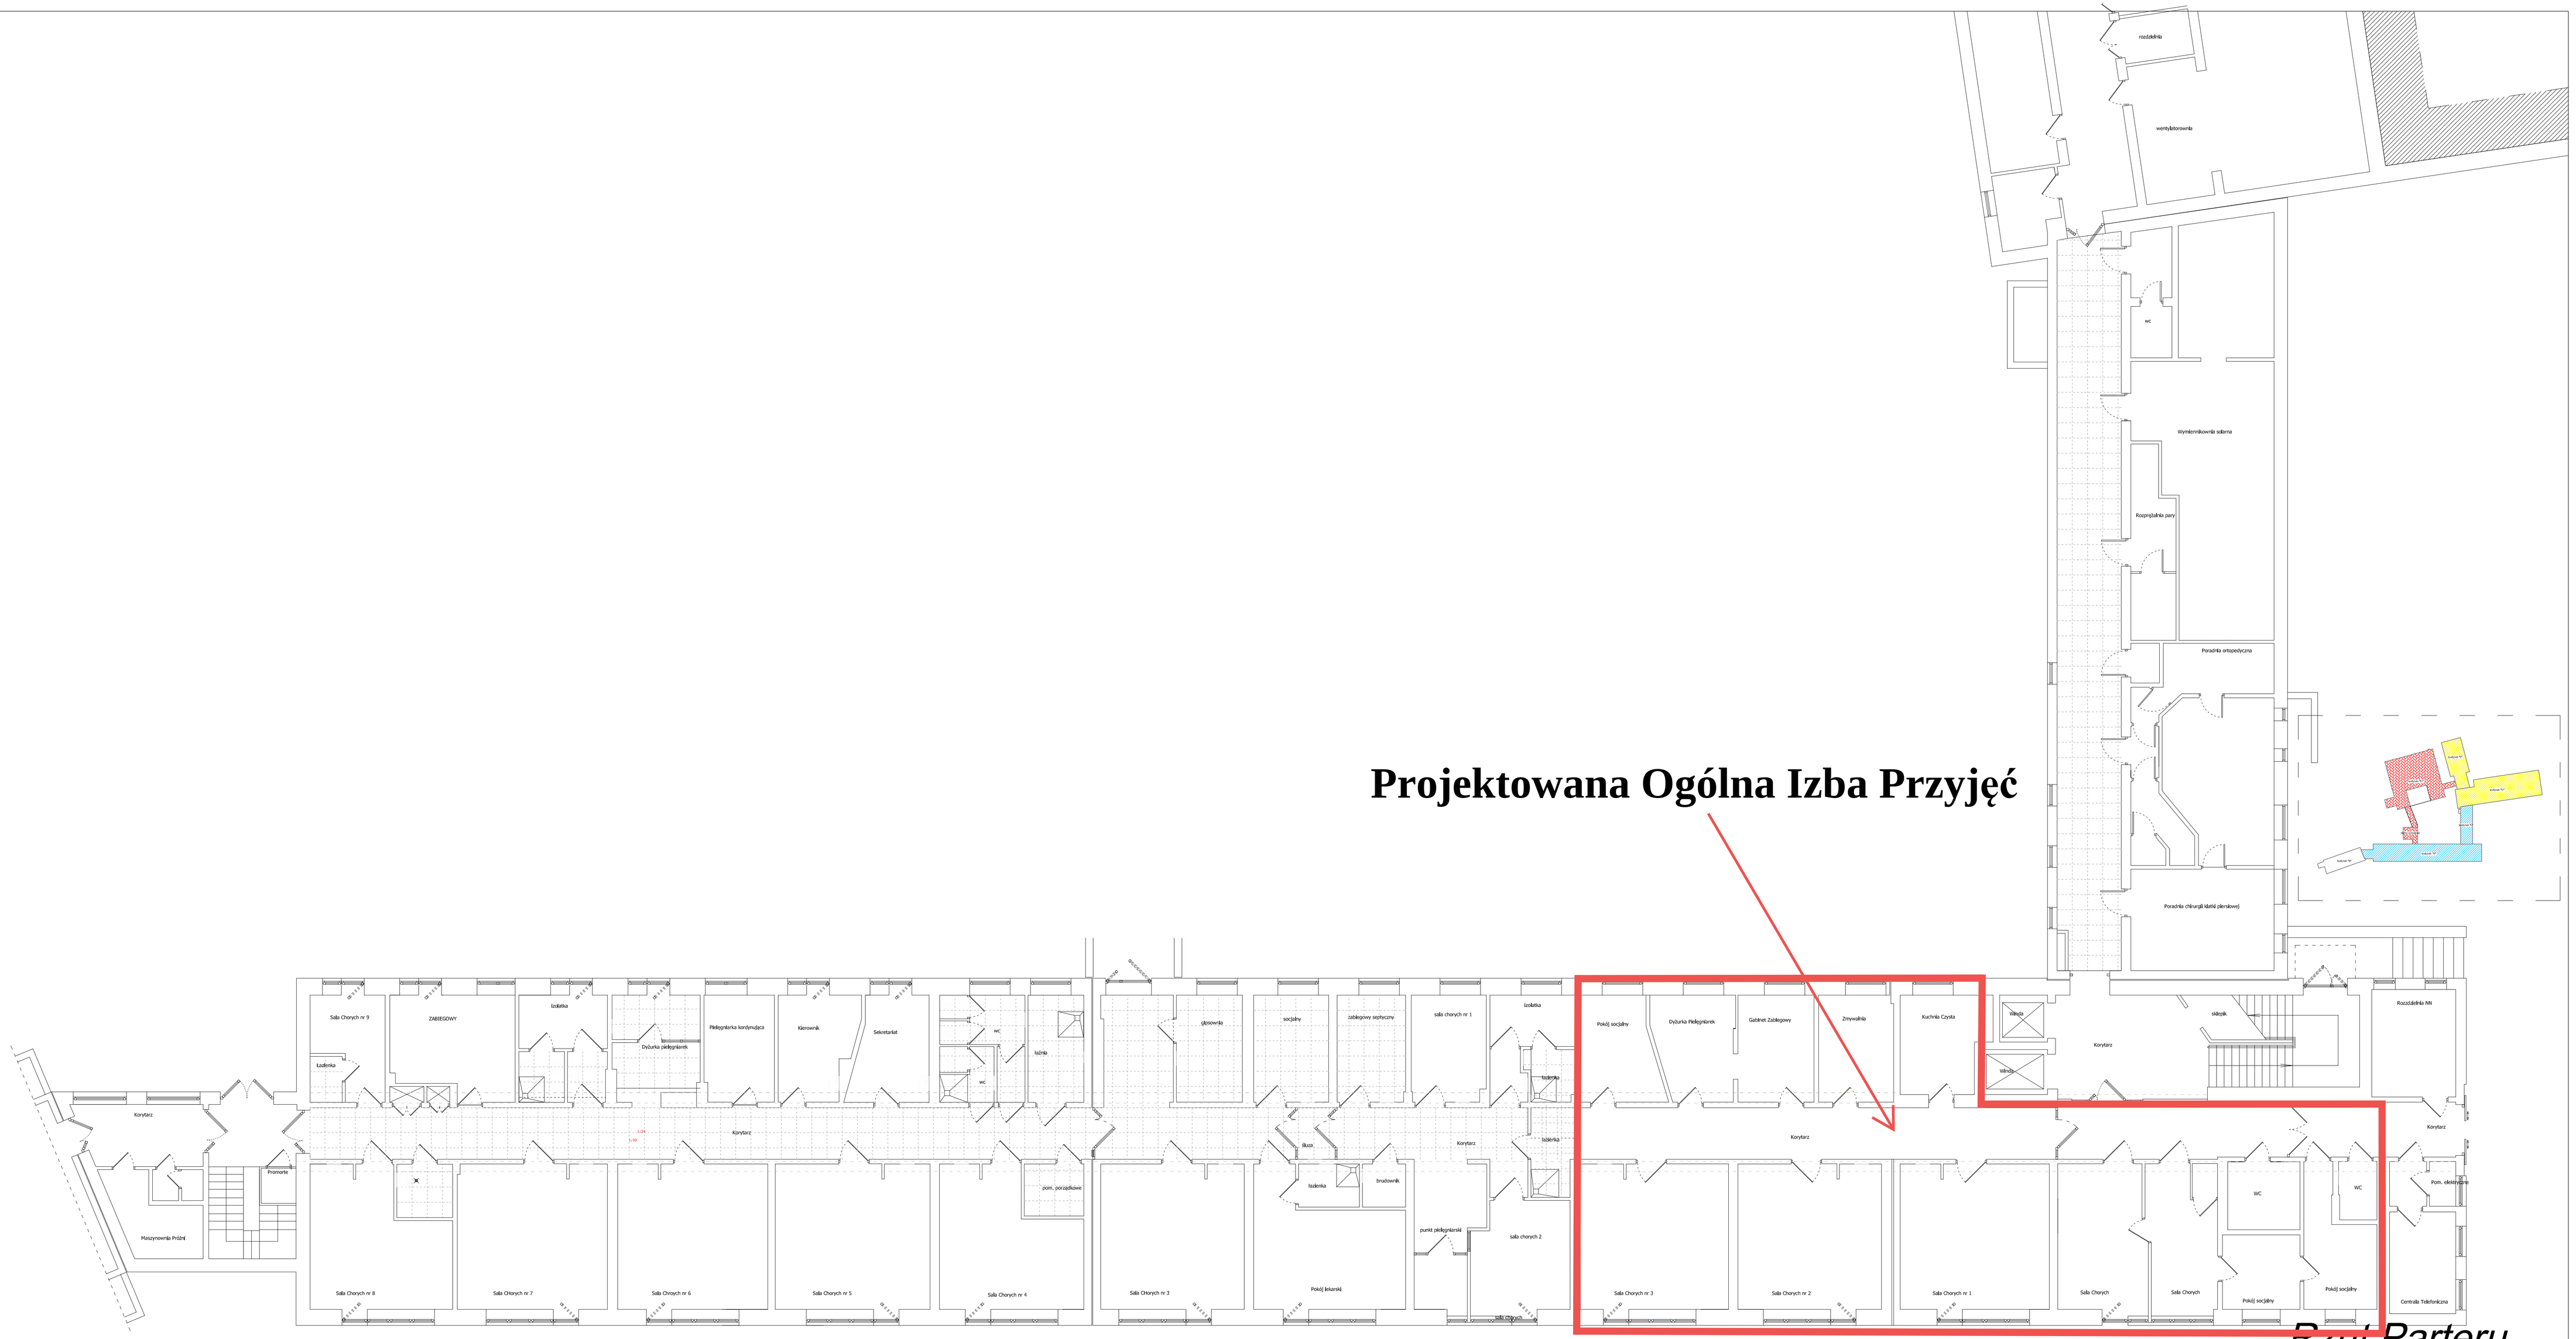

Rzut Parteru

Budynek A-C

Plan kondygnacji zauktualizowany
na bazie planów z "Domu z klasą"
Plany aktualizowane na potrzeby
PHT Supon sp. z o.o. Kielce
do dokumentacji powykonawczej
instalacji SSP i DSO
listopad - 2016

Dom z klasą
projekty budowlane
25-512 Kielce
ul. Warszawska 21/20

Obiekt: kompleks budynków szpitalnych
Adres: Daleszyce, ul. ks. Piotra Ściegiennego 114 działka nr ewid. 3/8 obręb Daleszyce, gmina Daleszyce
Tytuł: Rzut Parteru
Stadium: Projekt budowlany
Projektował: Podpis
Sprawdził: Mgr inż. Arch. Małgorzata Jaworska
Skala: 1:100
Data: 10-2015
Specjalność: Arch.
Nr uprawnień: Nr rysunku: 12
Strona:

UWAGA: Niniejsza dokumentacja jest zastrzeżona i nie może być powielana oraz rozpowszechniana za pomocą urządzeń elektronicznych, mechanicznych, fotograficznych i innych bez pisemnej zgody posiadacza praw autorskich "Dom z klasą".